
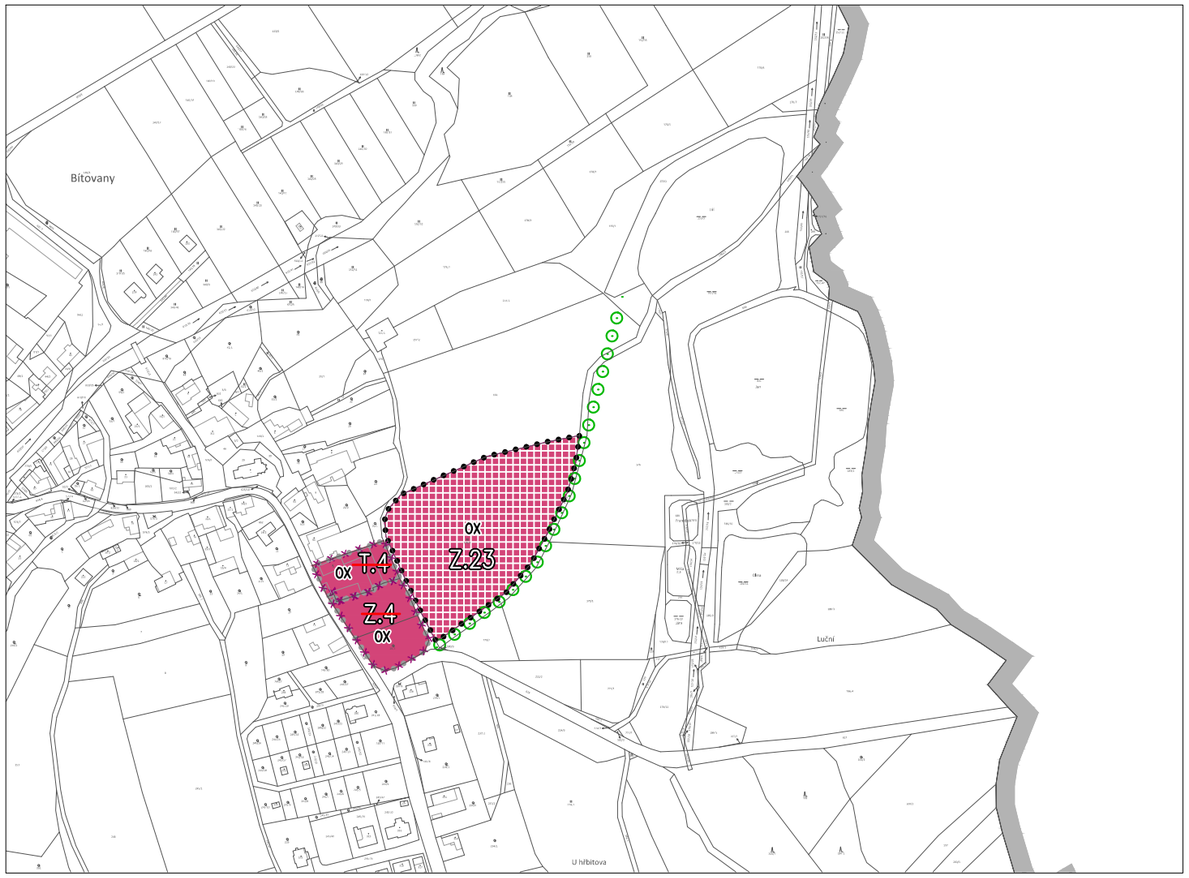


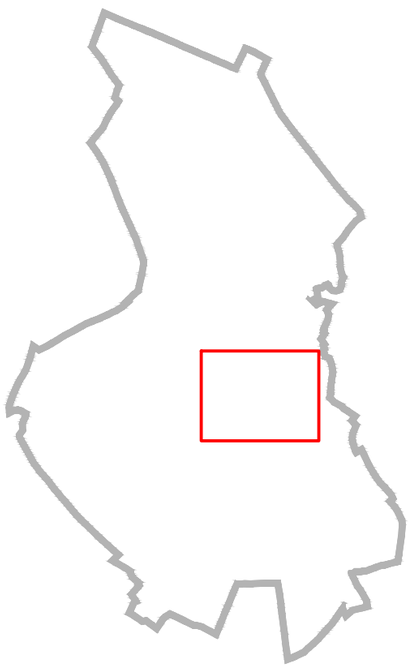

LEGENDA

- řešené území
- Z.23 — zastavitelná plocha
- ~~Z.4~~ — zastavitelná plocha - rušeno
- ~~T.4~~ — transformační plocha - rušeno

PLOCHY S ROZDÍLNÝM ZPŮSOBEM VYUŽITÍ

stabilizované	návrhové	územní rezerva	
0X	0X		občanské vybavení jiné

PŘEKRYVNÁ ZNAČENÍ:

stav	návrh	
○○○○○○		interakční prvek

DOPLŇKOVÁ CHARAKTERISTIKA PLOCH S RZV





10 50 100 200 300 400
0 500m

IDENTIFIKAČNÍ ÚDAJE

Řešené území:
správní území obce Bítovany - k.ú. Bítovany

ZMĚNA č. 5 ÚP BÍTOVANY

Pořizovatel:
Městský úřad Chrudim, Oddělení územního plánování

Etapa:
NÁVRH ZMĚNY ÚP PRO PROJEDNÁNÍ

Zhotovitel:
Atelier AURUM s.r.o.

Objednatel:
Obec BÍTOVANY

Projektant:
Ing. Pavel Petrů

Zpracovatelský kolektiv:
Ing. arch. Ivana Petrů
Ing. arch. Dana Suchánková
Ing. arch. Jana Půlpytlová

Tech. spolupráce:
Olga Lukášová

Příloha:
GRAFICKÁ ČÁST
I.B2a
HLAVNÍ VÝKRES

