ÚZEMNÍ PLÁN


ZMĚNA č. 5
ÚP BÍTOVANY

PŘÍLOHA

GRAFICKÁ ČÁST ÚP - M 1 : 5 000
I.B2b1, I.B2b2 - SCHÉMA VEŘEJNÉ INFRASTRUKTURY
- energetika, doprava, vodní hospodářství

ETAPA

návrh změny ÚP pro projednání

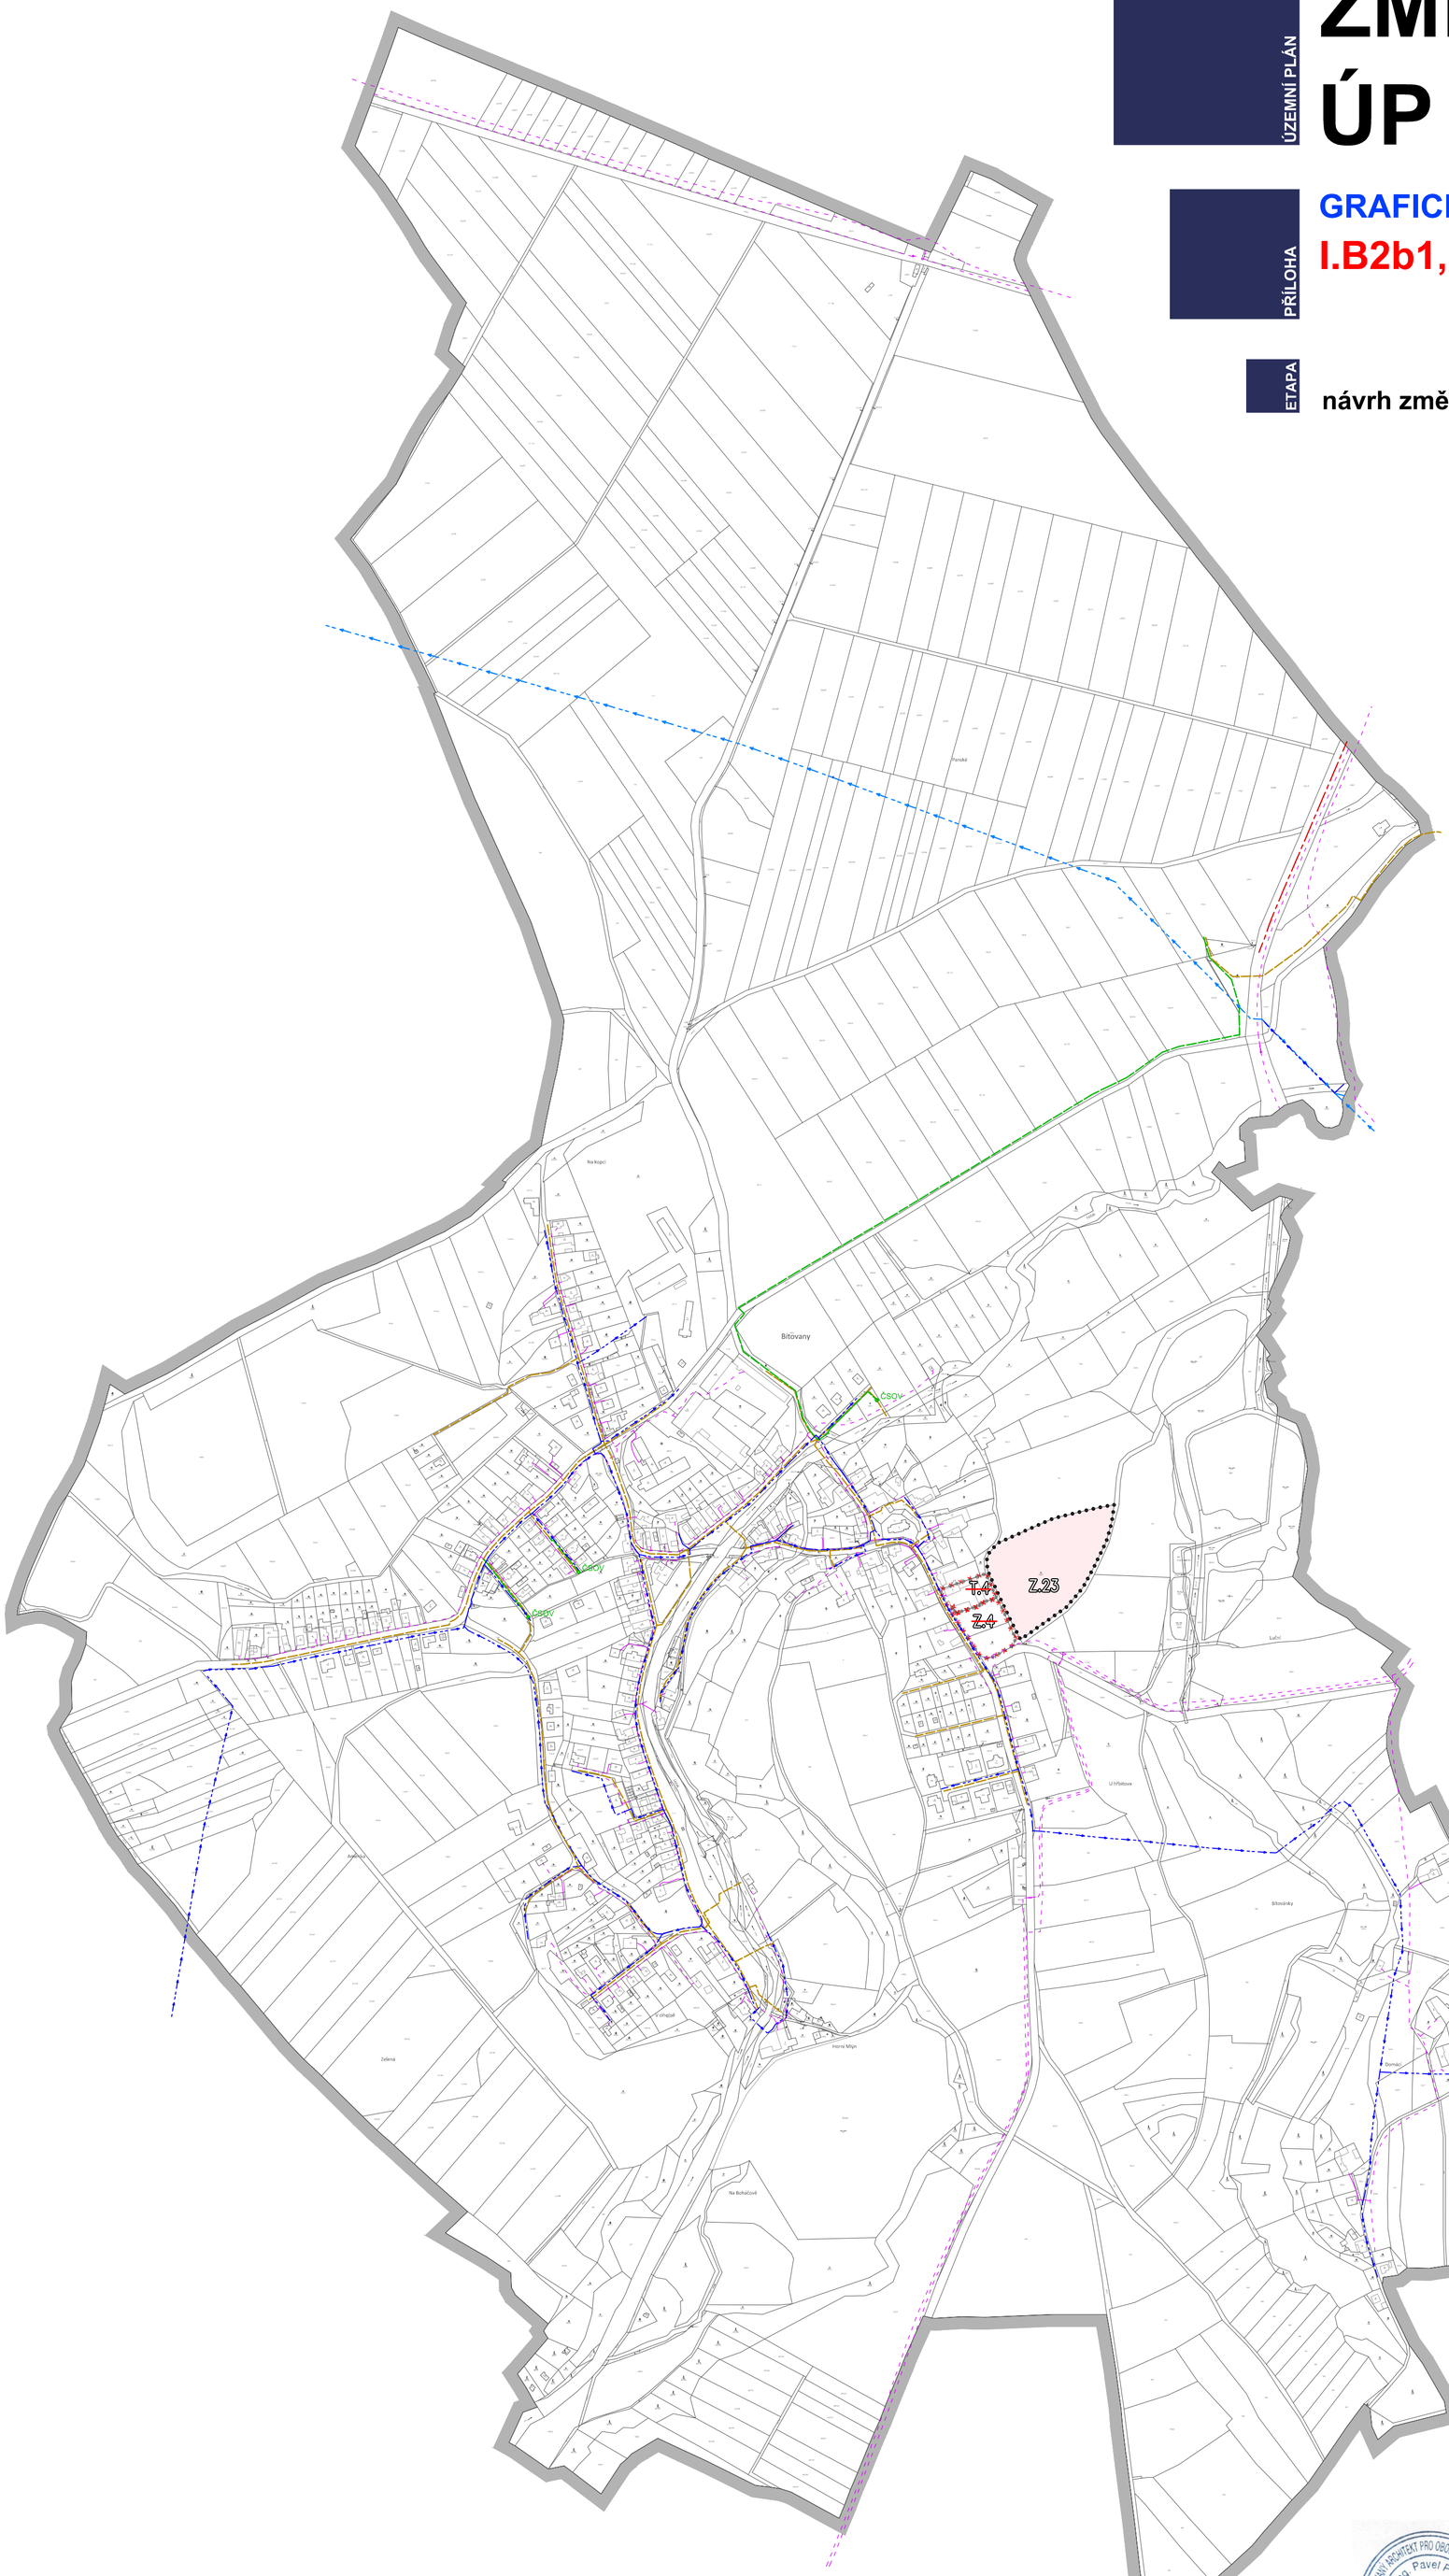

LEGENDA

stav	návrh	rušeno	
			řešené území
	Z23	Z4	zastavitelná plocha
		T4	transformační plocha

TECHNICKÁ INFRASTRUKTURA

stav	návrh	
		kanalizace ~~kanalizace gravitační~~
		kanalizace - výtlak ~~kanalizace tlaková~~
	ČSOV	objekt na kanalizaci (čerpací stanice odpadních vod)
		komunikační vedení ~~optická síť elektronických komunikací~~ ~~místní síť elektronických komunikací~~
		vodovod - přivaděč Js 500 (Podlažice - Chrudim)
		vodovod

Pozn.: Zobrazeny jsou stávající trasy sítí TI (vodovod, komunikační vedení), které byly upraveny dle aktuálních dat ÚAP a navržený systém kanalizace dle podkladů od obce

10 50 100 200 300 400
0 500m

IDENTIFIKAČNÍ ÚDAJE

Řešené území:
správní území obce Bítovany - k.ú. Bítovany

Pořizovatel:
Městský úřad Chrudim, Oddělení územního plánování

Zhotovitel:
Atelier AURUM s.r.o.

aurum s.r.o. ARCHITEKTURA URBANISMUS REGIONÁLNÍ ÚZEMNÍ MANAGEMENT

Projektant:
Ing. Pavel Petrů

Zpracovatelský kolektiv:
Ing. arch. Ivana Petrů
Ing. arch. Dana Suchánková
Ing. arch. Jana Půlpytlová

Tech. spolupráce:
Olga Lukášová

AUTORIZOVANÝ ARCHITEKT PRO OBOR ÚZEMNÍ PLÁNOVÁNÍ Ing. Pavel Petrů ČKA 04 476 ČESKÁ REPUBLIKA

ZMĚNA č. 5 ÚP BÍTOVANY

Etapa:
NÁVRH ZMĚNY ÚP PRO PROJEDNÁNÍ

Objednatel:
Obec BÍTOVANY

Příloha:
GRAFICKÁ ČÁST
I.B2b1
I.B2b2
SCHÉMA VEŘEJNÉ INFRASTRUKTURY
energetika, doprava, vodní hospodářství

